ROMA CAPITALE

Dipartimento Servizi Educativi e Scolastici, Politiche della Famiglia, dell'Infanzia e Giovanili, Promozione dello Sport e Qualità della Vita

Realizzazione di Impianto Sportivo - 1° Stralcio
via delle Tre Fontane 25/27/29 Roma

ELABORATO AS BUILT

AGGIORN.	DESCRIZIONE	DATA	AP.

Progettista e Direzione Lavori
Arch. Giovanni Saulle

COMMITTENTE

Comitato Italiano Paralimpico

CIP - COMITATO ITALIANO PARALIMPICO

TITOLO

PLANIMETRIA GENERALE
PAVIMENTAZIONI E PERCORSI TATTILI

IMPRESA	DISEGNATO	FILE	A.F.
C.P.C. - Compagnia Progetti e Costruzioni S.r.l.	CONTROLLATO	SCALA 1:500	P.G.03
		DATA 30/09/2016	

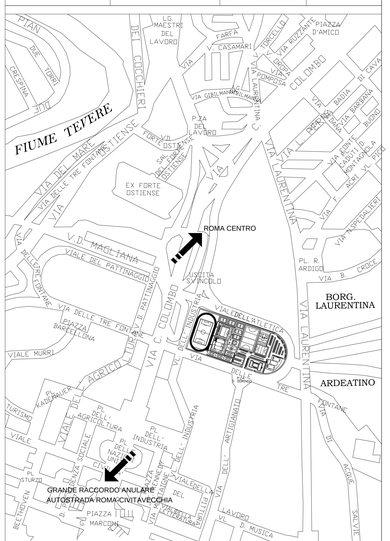

PLANIMETRIA DI LOCALIZZAZIONE

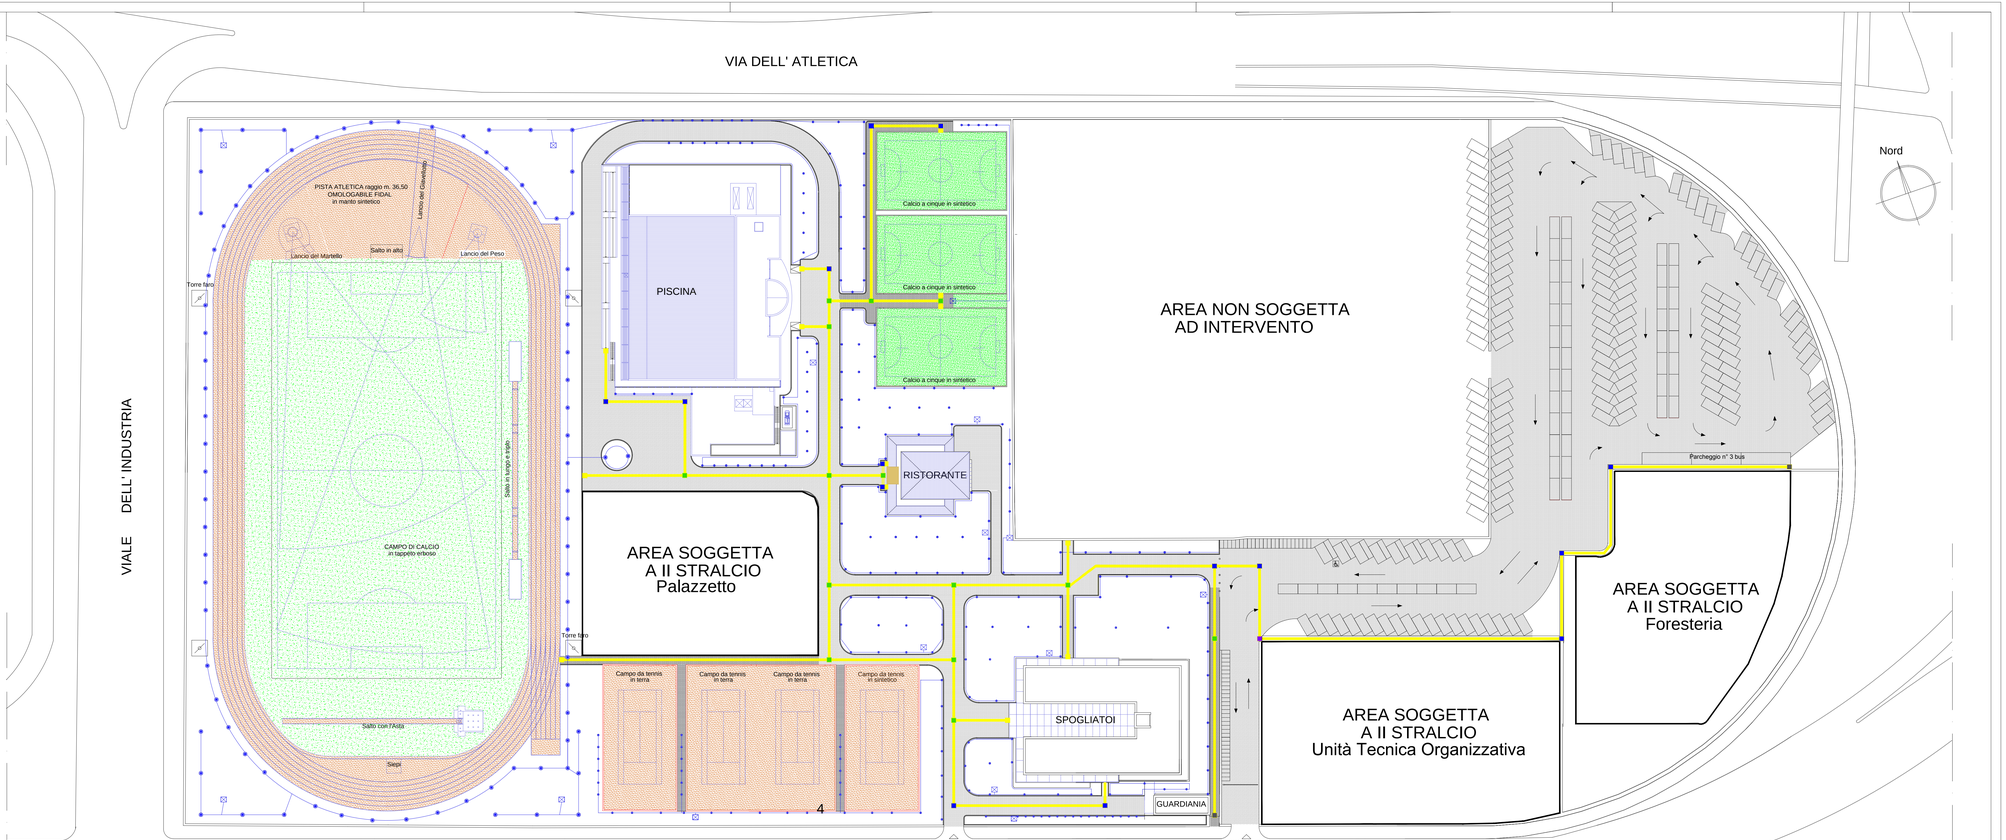

Legenda pavimentazioni	Legenda percorsi tattili	
Masselli autobloccanti 100x80x200	Codice di direzione rettilinea	Codice di pericolo valicabile
Masselli autobloccanti 100x60x200	Codice di svolta obbligata ad L	Codice di fine percorso tattile
	Codice di svolta a croce o a T	Codice di attenzione servizio

Tubazione diametro Fi 50 mm

Pozzetto 50x50 compreso di elettrovalvola da 2" a batteria

Punta di irrigazione statico o dinamico